




**PREFEITURA MUNICIPAL DE GUAÇUÍ**  
**SECRETARIA DE OBRAS, INFRAESTRUTURA**  
**E SERVIÇOS PÚBLICOS**

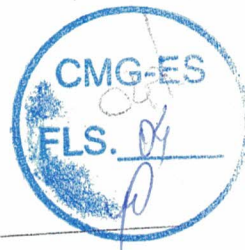

Referente ao processo nº 6883/2022

Guaçuí-ES, 16 de Novembro de 2022

A: Secretário de Governo e Articulação Institucional  
DENIS LESQUEVES NETO

**OBRA:** Reparos no prédio da Câmara Municipal e Serviços de Troca de Cabeamento da Rede Lógica e Telefônica

**LOCAL:** Praça João Acacinho, nº 01 – Centro, Guaçuí-ES

Prezado Secretário,

Considerando a solicitação da Presidente da Câmara Municipal de Guaçuí Maria Lúcia das Dores.

Considerando a justificativa técnica anexo.

Considerando que durante as visitas técnicas da fiscalização à execução da obra, foi constatada a necessidade de acrescer, decrescer e itens extras para a conclusão da mesma.

Assim, faz-se necessário realizar acréscimos, decréscimos e itens extras, onde será acrescido um valor de R\$ 17.666,66 (dezessete mil, seiscentos e sessenta e seis reais e sessenta e seis centavos), correspondendo 43,58% do contrato inicial.

Diante do exposto, segue para conhecimento e devidas providências para a elaboração do termo de aditivo contratual.

Segue anexo a documentação dessa secretaria no modelo padrão da PMG, bem como ASBUILT, planilha, cronograma físico-financeiro, memória de cálculo e justificativa técnica.

**MARCELLO LOUGOM RODOLFO**  
Secretário Municipal de Obras,  
Infraestrutura e Serviços Públicos



01/01

FOLHA

REVISÃO R00

DATA 01/11/2022

ESCALA INDICADA


PREFEITURA MUNICIPAL DE GUAÇUÍ

Reparos no prédio da Câmara Municipal e Serviços de Troca de Rede Lógica

MEDICÃO DOS SERVIÇOS EXECUTADOS

JHENNIER DAMICA BARRADAS MUNDINE

1 PLANTA BAIXA ESCALA 1:125

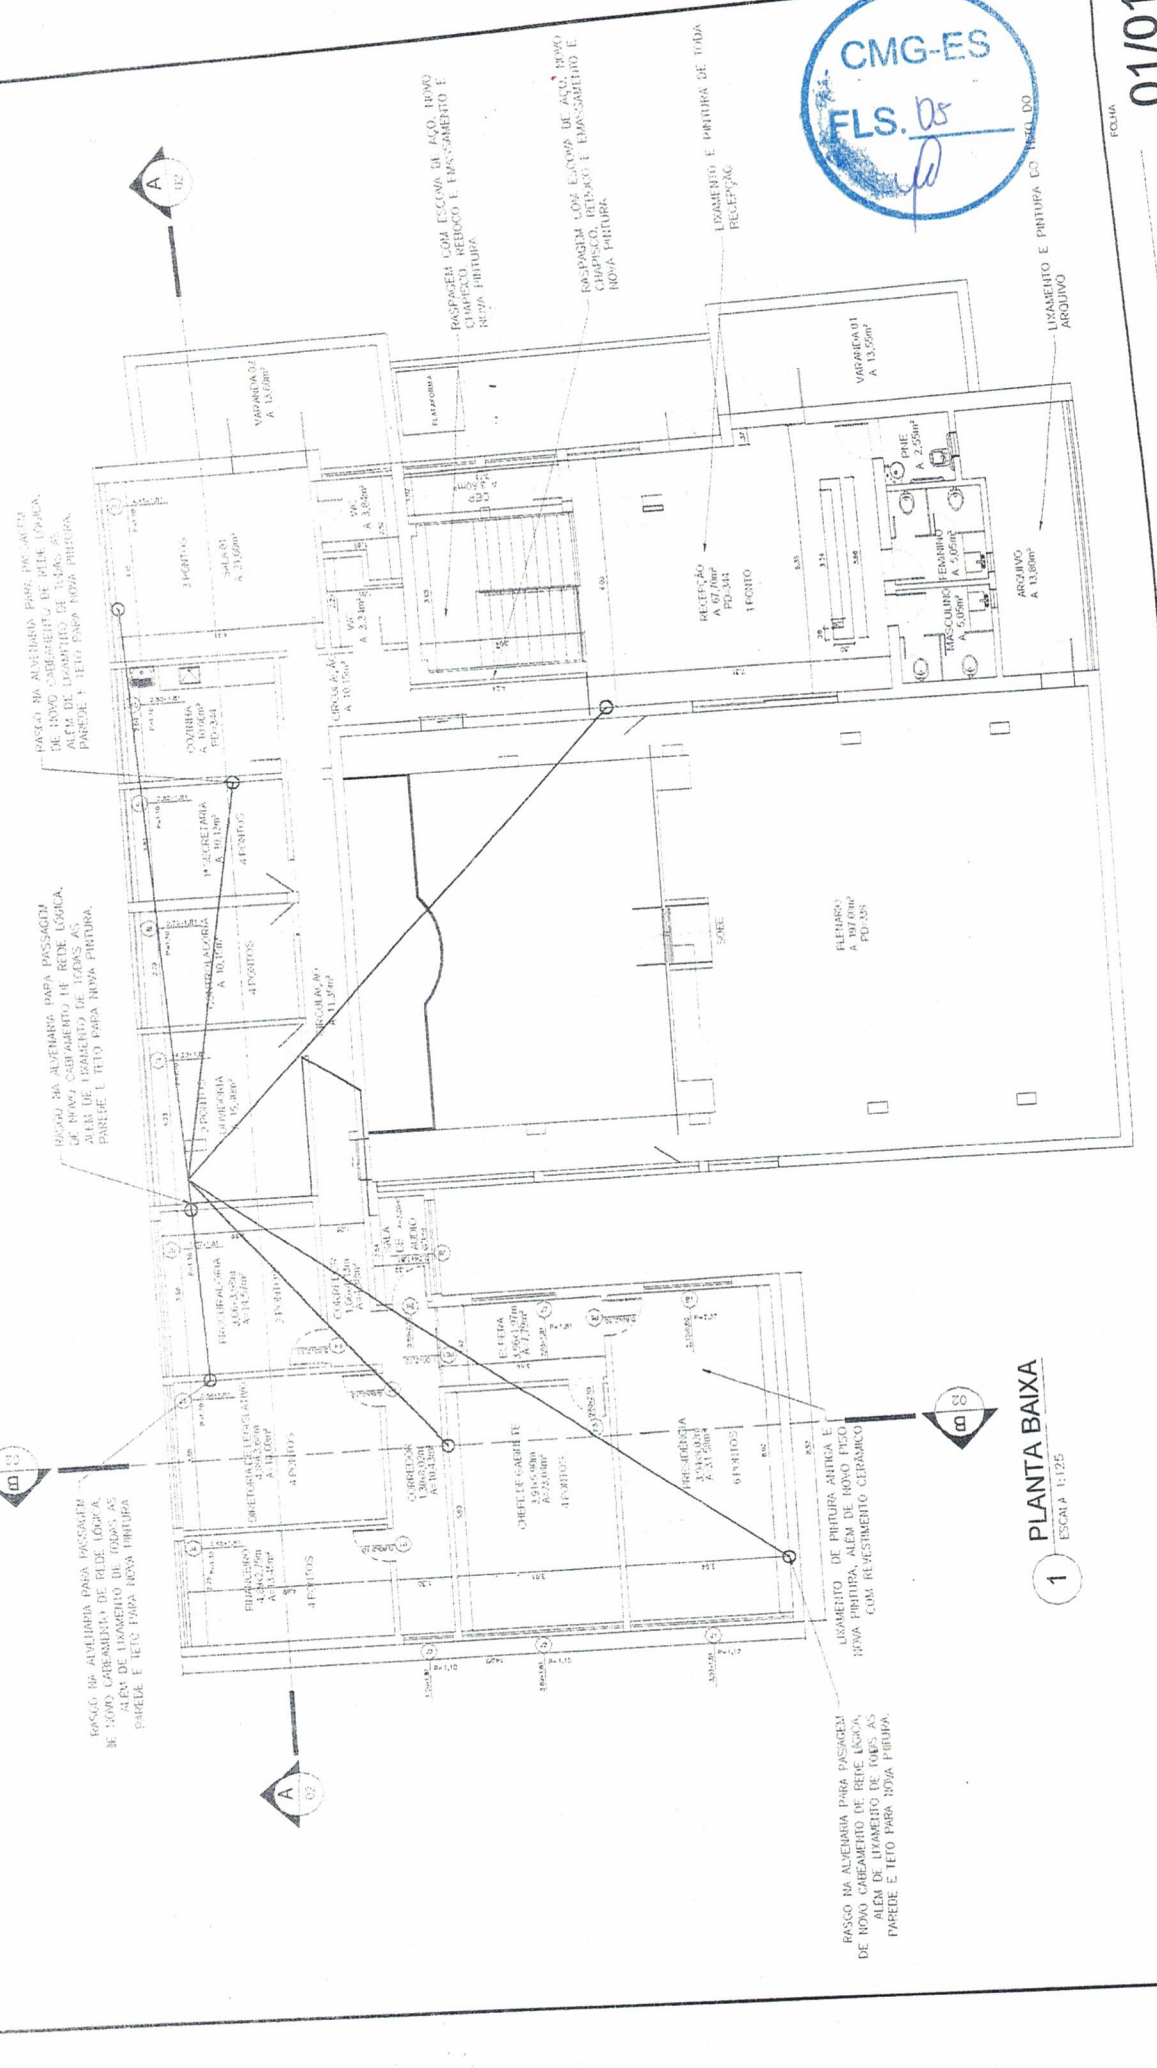



